

oj. zachodniopomorskie
powiat : kamieński
gmina- Kamień Pom
obręb -Wrzosowo
GiK .6640.210 .2022


USŁUGI GEODEZYJNO-KARTOGRAFICZNE
GRZEGORZ DYKSY
ul. SŁONECZNA 7 72-416 GÓLDCZEWO
NIP 857-103-69-52 REGON 819738228
TEL. 600 273 889, 81-3860661
mail - gdjdyksy@wp.pl

MAPA Z POMIARU POWYKONAWCZEGO SIECI GAZOWEJ ŚREDNIEGO CIŚNIENIA dn 40 PE ZREALIZOWANEJ WE WRZOSOWIE W DZIAŁKACH NR 172 i 270/2 ORAZ PRZYŁĄCZA GAZOWEGO Ś/C DN 25 PE DO DZIAŁKI NR 49/6

Załącznik nr
do
znak
z dnia

SKALA 1 : 500

Kolorem żółtym – zaznaczono na niniejszej mapie zinventaryzowaną sieć gazową ś/c dn40 PE oraz przyłącze gazowe ś/c dn 25 PE

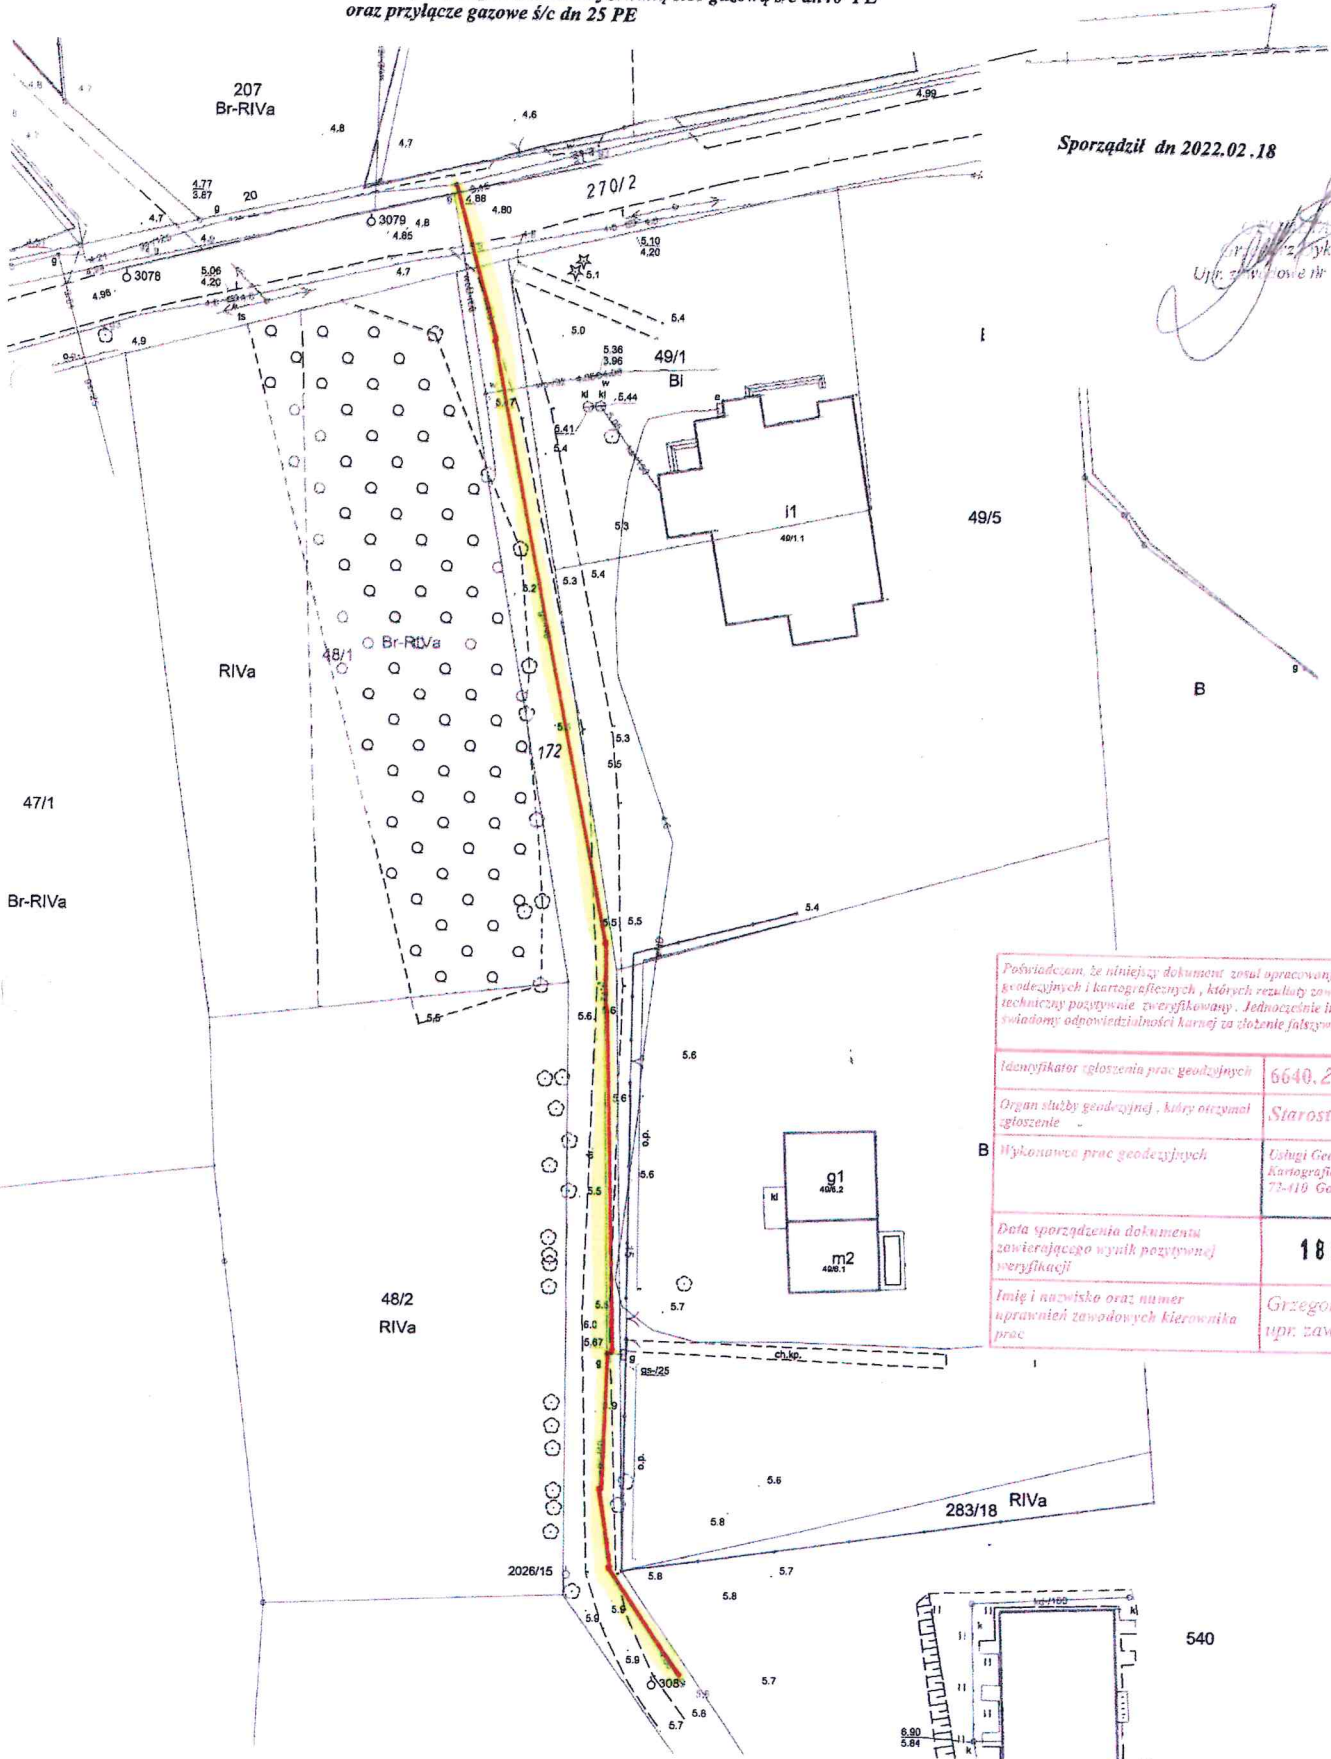

Sporządził dn 2022.02.18

Grzegorz Dyksy
Upr. zawodowe nr 14085

Pobawidzam, że niniejszy dokument został opracowany w wyniku prac geodezyjnych i kartograficznych, których rezultaty zostały opierat techniczny podlegał zweryfikowany. Jednocześnie informuję, że jestem świadomy odpowiedzialności karnej za złożenie fałszywego oświadczenia.	
Identyfikator zgłoszenia prac geodezyjnych	6640.210.2022
Organ służby geodezyjnej, który otrzymał zgłoszenie	Starosta Kamieński
Wykonawca prac geodezyjnych	Usługi Geodezyjno - Kartograficzne Grzegorz Dyksy 72-416 GólczeWO ul. Słoneczna 7
Data sporządzenia dokumentu zawierającego wynik pozytywną weryfikacji	1 8 LUT. 2022
Imię i nazwisko oraz numer uprawnień zawodowych kierownika prac	Grzegorz Dyksy upr. zawodowe 14085